


여수지역 주배관 공사 KEY PLAN FOR TRUNK LINE AREA

A	1공구 11구간 (울촌 G/S ~ 울촌면 월산리)
B	1공구 12구간 (수로 횡단부 ~ 조화리 구도로구간)
C	2공구 21-1구간 (울촌면 월산리 ~ 가장리 구간)
D	2공구 23-1구간 (소라면 봉두3리 ~ 소라B/V예정지 구간)
E	2공구 21-2구간 (울촌면 가장리 ~ 가장리 연화지수지 구간)
F	2공구 22구간 (덕암~연화간 군도 확, 포장공사 구간)
H	2공구 23-2구간 (소라 B/V ~ 여수공원묘지 진입도로 공사구간)
I	2공구 24구간 (여수 공원묘지 진입도로 정비공사 구간)
J	2공구 25-1구간 (여수공원묘지 진입도로 공사구간~여수시 여수국가산단 입구 구간)
K	3공구 33구간 (취수로 ~ 우순도G/S)
L	2공구 25-2구간 (여수시 해산동 ~ 여수 국가산단 입구)
M	3공구 31구간 (여수국가산단입구 ~ 10-2 Block)
N	3공구 32구간 (10-2 Block~5 Block)

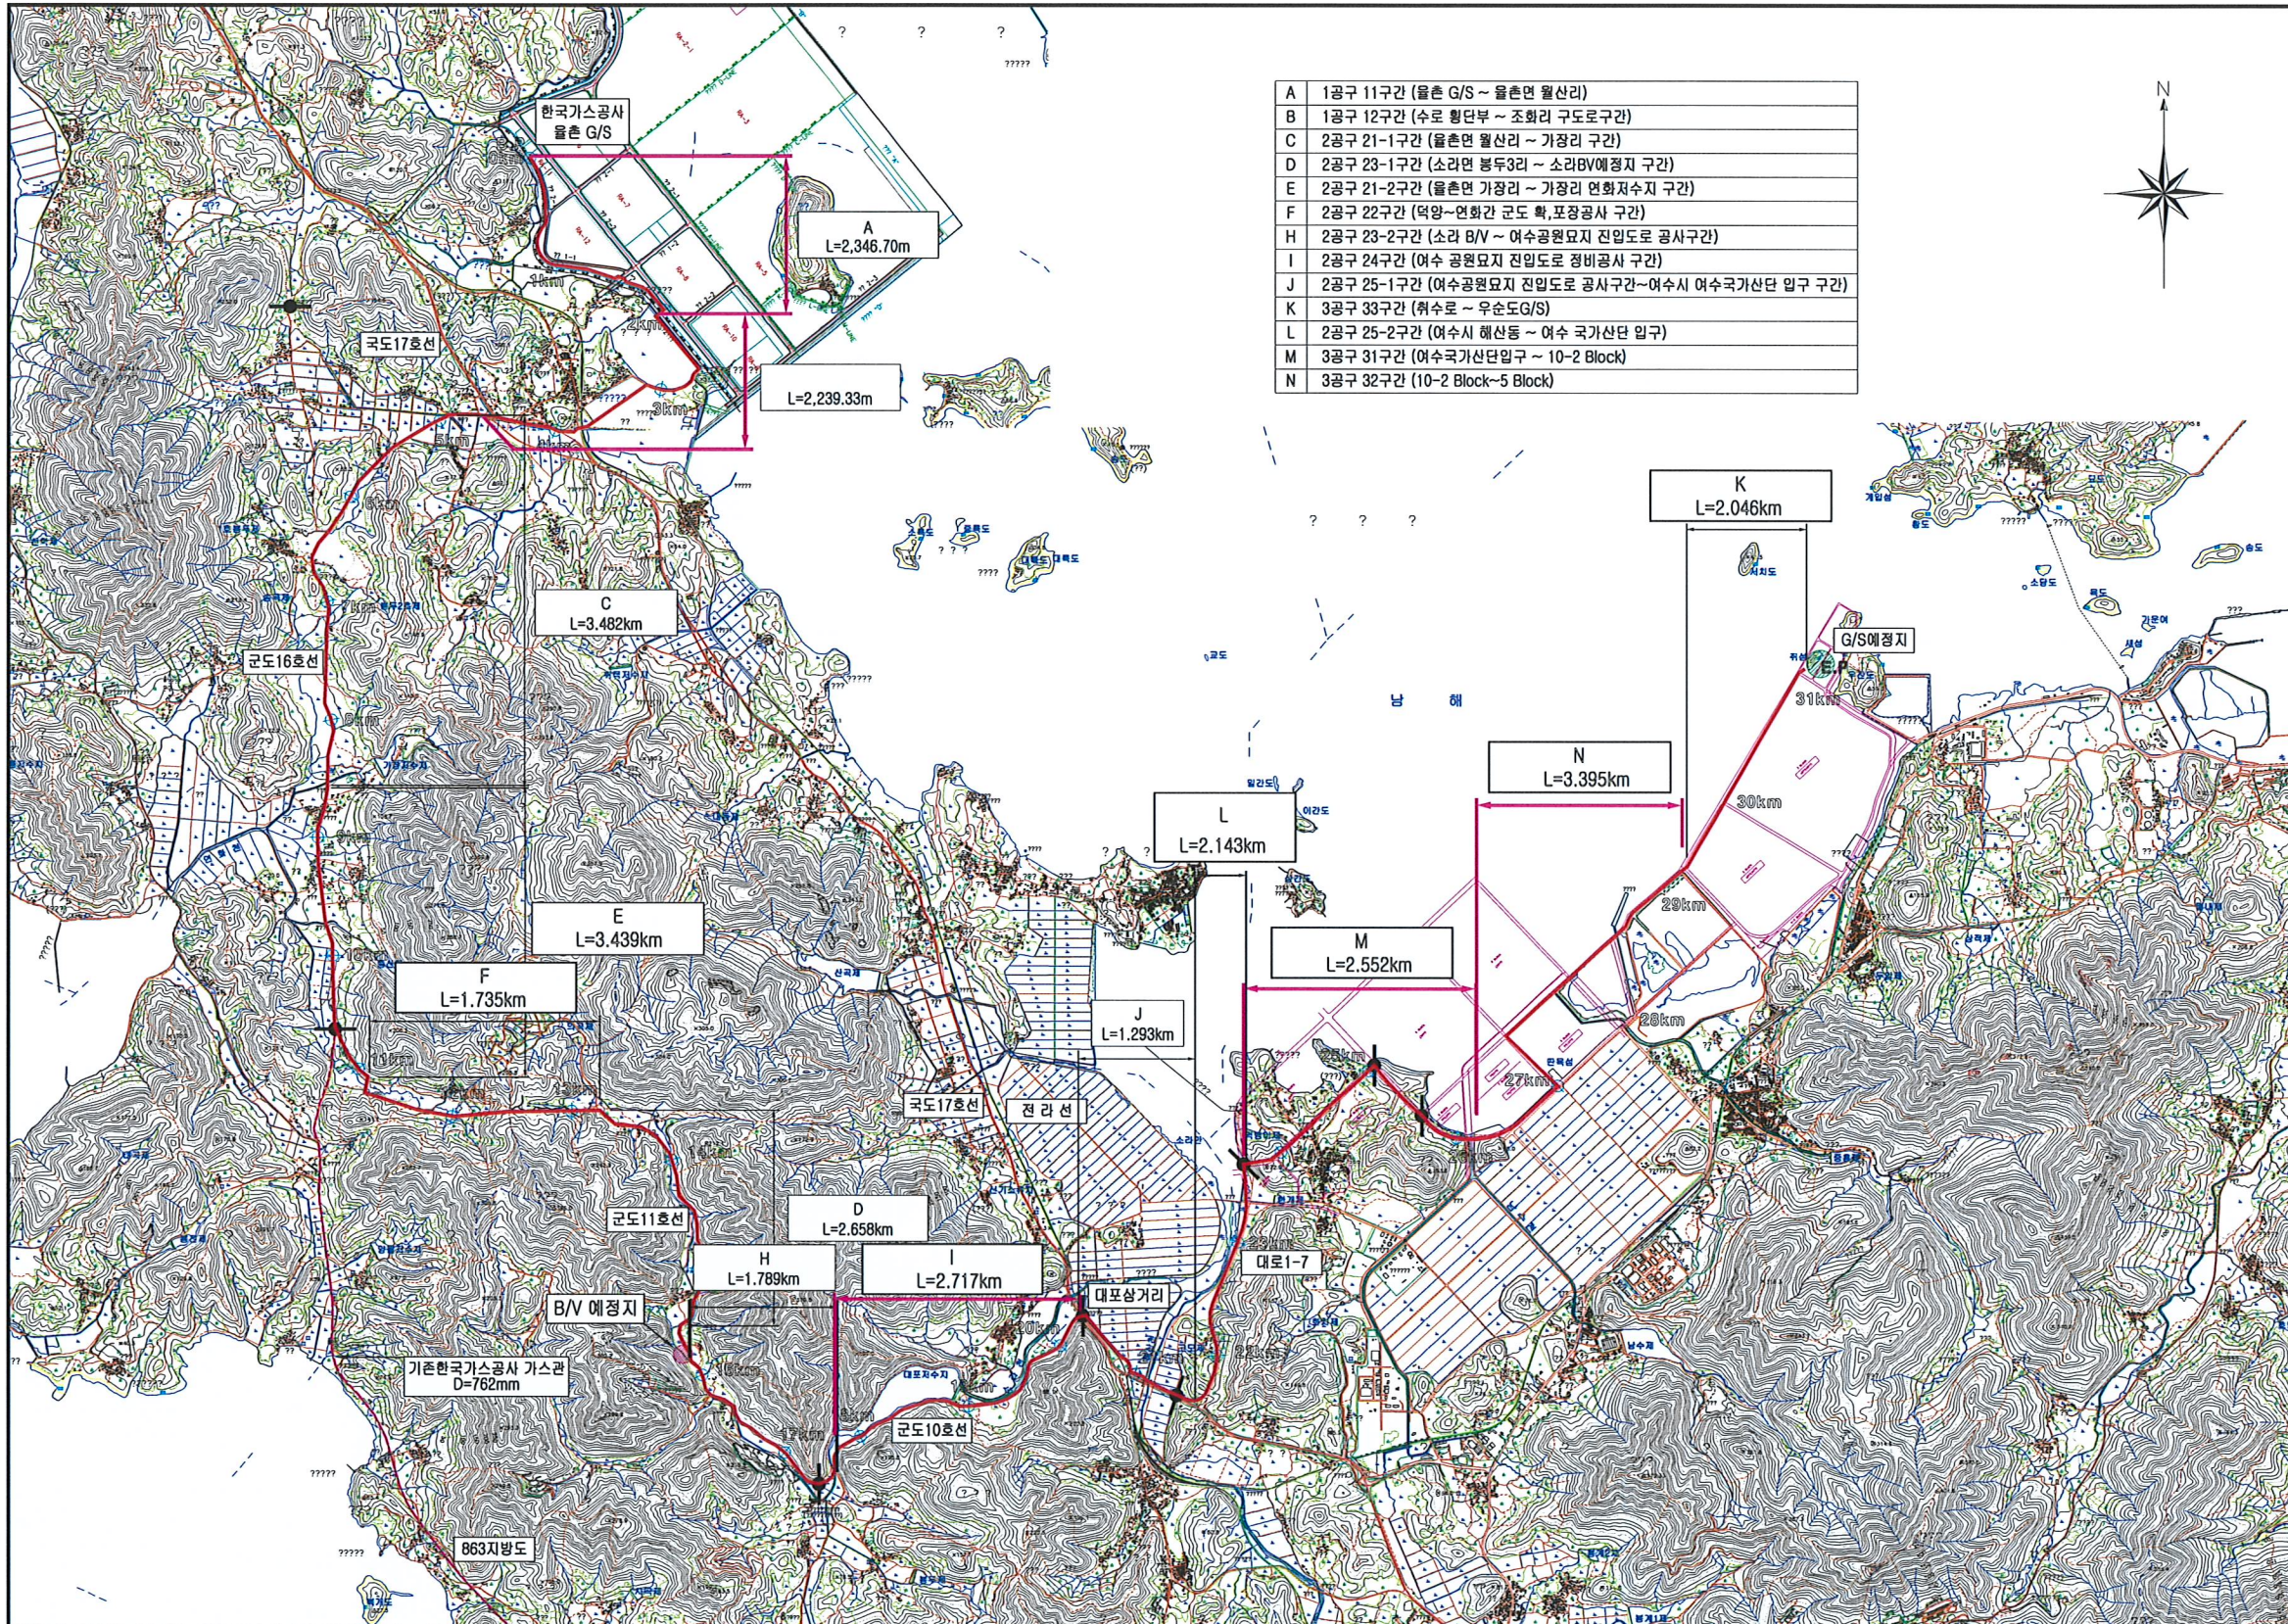

2.21.07	AS-BUILT		
2.18.06	FOR CONSTRUCTION	ESY	S.S.L D.S.L
07.22.06	FOR APPROVAL	ESY	S.S.L D.S.L
REV	DATE	DESCRIPTION	PREP RW APP CL APP
E. S. YANG		S. S. LEE	D. S. LEE
PROJECT NAME			
GS칼텍스 여수지역 주배관 상세설계			
CLIENT			
GS Caltex Corporation			
DESIGN			
DAEWOO ENGINEERING COMPANY			
TITLE			
KEY PLAN			
SCALE	DEC JOB NO	DRAWING NO	REV.
1/30,000	3464.05	B3464-S101	F